



**WODOCIĄGI
LESZCZYŃSKIE**

Leszno, dnia 8 grudnia 2025r.

INW - R / 929 / 2025

**Gmina Świąciechowa
ul. Ułańska 4
64-115 Świąciechowa**

Dotyczy: wydania warunków projektowych na budowę sieci kanalizacji sanitarnej w drodze o nr ewid. 1017/31 i 1006/1 położonej w rejonie ul. Mórkowskiej w Świąciechowie.

Wodociągi Leszczyńskie Sp. z o.o. w Lesznie uprzejmie informują, że w celu odprowadzenia ścieków sanitarnych z planowanych budynków mieszkalnych na działkach o nr ewid. 1017/12-1017/30 położonych wzdłuż drogi o nr ewid. 1017/31, położonej w rejonie ul. Mórkowskiej w Świąciechowie, wymagane jest pobudowanie sieci kanalizacji sanitarnej w ww. drodze.

Nowoprojektowaną sieć kanalizacji sanitarnej należy zaprojektować od istniejącej w ul. Mórkowskiej (działka o nr ewid. 1006/1) sieci kanalizacji sanitarnej PVC DN 200 mm i poprowadzić w ww. działce 1017/31, do końca działki o nr ewid. 1017/30.

Sieć kanalizacji sanitarnej należy zaprojektować i wykonać zgodnie z niżej podanymi warunkami projektowymi:

- sieć kanalizacji sanitarnej wykonać z rur z PVC o średnicy min. Ø 200 mm, ściance litej i sztywności 8 kN/m²,
- na połączeniu nowoprojektowanego kanału z istniejącą siecią kanalizacyjną, w ul. Mórkowskiej zaprojektować studnię kanalizacyjną,
- na trasie sieci oraz na jej końcu należy zamontować studnię kanalizacyjną o średnicy min. Ø 1000 mm wykonaną z materiałów zapewniających jej całkowitą szczelność (beton B45, tworzywo sztuczne),
- studnie kanalizacyjne usytuowane w jezdni należy zwieńczyć żelbetową płytą pokrywową z osadzonym centralnie włazem kanałowym, zapobiegającym jego osiadaniu w nawierzchni jezdni,
- studnie przykryć włazem żeliwnym typu ciężkiego z wypełnieniem betonowym,

Jednocześnie informujemy o następujących kwestiach związanych z późniejszym wykonaniem sieci kanalizacji sanitarnej:

- o przystąpieniu do prac wykonawczych należy powiadomić Wodociągi Leszczyńskie Sp. z o.o. w Lesznie,

Wodociągi Leszczyńskie Spółka z o.o. 64-100 Leszno, ul. Lipowa 76A

Sekretariat
Dział Obsługi Klienta

65 529 83 11
65 529 83 44

Dział Inwestycji
Laboratorium

65 529 83 15
65 529 83 39

Pogotowie wod - kan
994 65 529 83 38

wodociagileszczynskie.pl
znajdź nas na:  



Sąd Rejonowy Poznań - Nowe Miasto i Wilda w Poznaniu, IX Wydział Gospodarczy Krajowego Rejestru Sądowego • Wysokość Kapitału Zakładowego 78 579 296,00 zł
konto: Bank Gospodarstwa Krajowego 02 1130 1088 0080 0159 6720 0002 • KRS 0000016985 • NIP 697 001 16 97 • REGON 410021476 • BDO 000068091

- wykonaną sieć kanalizacji sanitarnej w stanie odkrytym należy zgłosić do Działu Eksploatacji Wodociągów Leszczyńskich Sp. z o.o. w Lesznie w celu dokonania odbioru technicznego, załączając egzemplarz dokumentacji projektowej,
- warunkiem uzyskania protokołu odbioru technicznego będzie dostarczenie powykonawczej dokumentacji geodezyjnej pobudowanej sieci kanalizacji sanitarnej (mapa powykonawcza, szkice, współrzędne punktów oraz inspekcję TV pobudowanej sieci kanalizacyjnej).

Przy projektowaniu i wykonywaniu sieci kanalizacji sanitarnej należy uwzględnić również zapisy zawarte w opracowaniu pt. „Wytyczne projektowania i realizacji sieci, przyłączy i urządzeń wodociągowych i kanalizacyjnych MPWiK w Lesznie”, zamieszczonym na stronie internetowej naszego Przedsiębiorstwa: www.wodociagileszczynskie.pl – Strefa Klienta - załatwianie sprawy.

Powyższe warunki są ważne do 8.12.2027r.

Uszczegółowienie warunków projektowych nastąpi na spotkaniach z projektantem w Dziale BOK Wodociągów Leszczyńskich. Zaznaczamy również, że projekt techniczny kanalizacji sanitarnej wraz z planem zagospodarowania terenu należy przedłożyć do uzgodnienia w w/w Dziale BOK. Po uzgodnieniu jeden egzemplarz dokumentacji projektowej pozostaje w naszym Przedsiębiorstwie. Do dokumentacji należy dołączyć protokół z narady koordynacyjnej (dawniej ZUDP), bądź też uzgodnienia z poszczególnymi branżami.

Z poważaniem

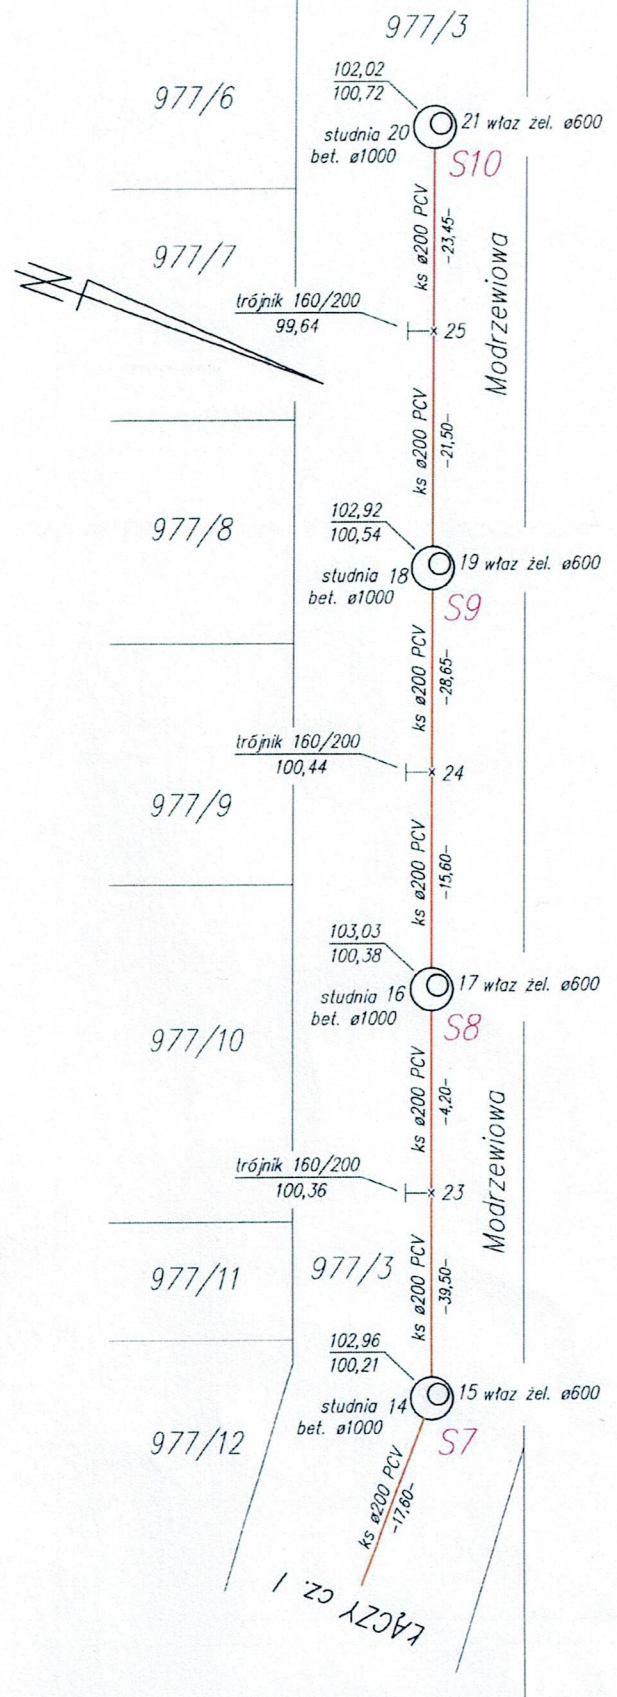
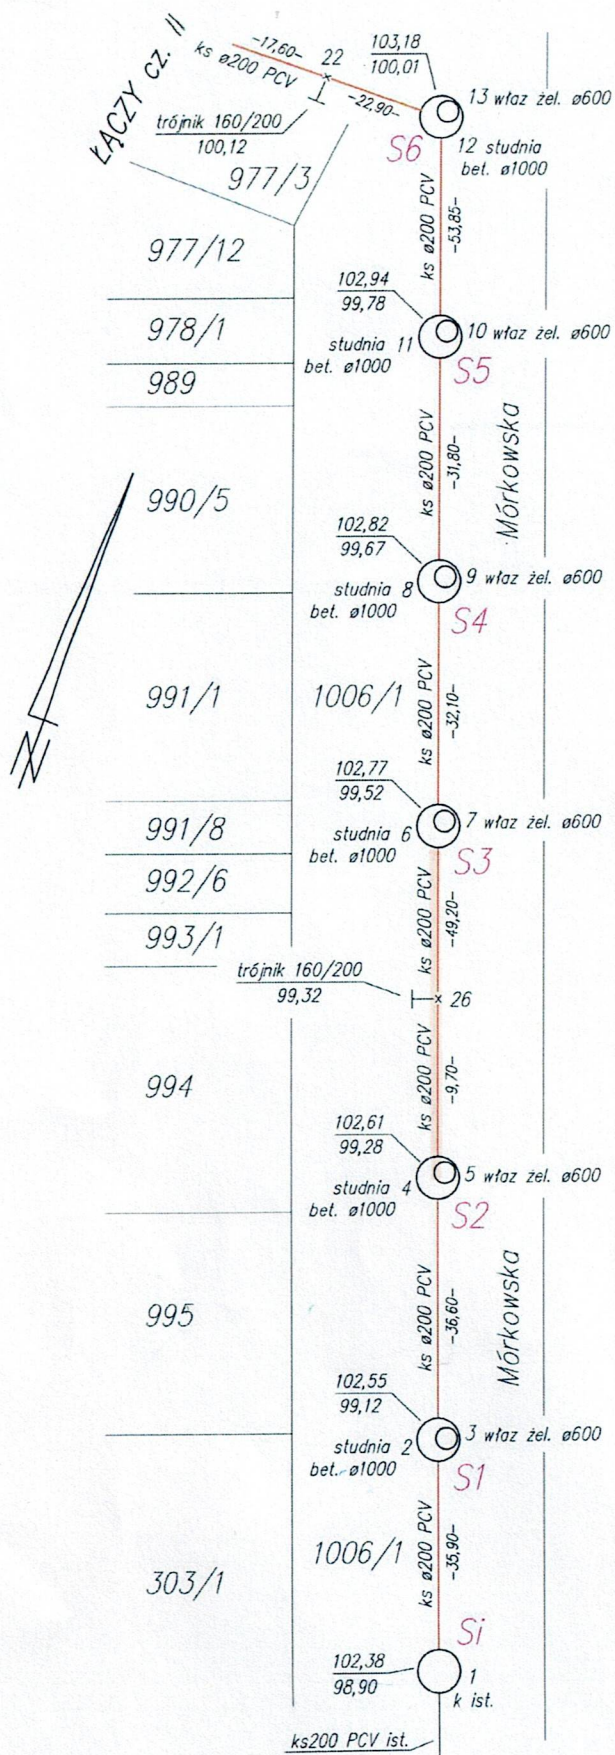
KIEROWNIK

Biura Obsługi Klienta

Katarzyna Wojciechowska

Załączniki:

1. Kserokopia szkicu geodezyjnego powykonawczego sieci kanalizacji sanitarnej w ul. Mórkowskiej w Świąciechowie.

Nazwa lub symbol obiektu: **Święciechowa, ul. Mórkowska i Modrzewiowa**Cel pracy: inwentaryzacja
sieci kanalizacji sanitarnej

Data	Imię i nazwisko (podpis)	ID: GN.VII.6640.3404.2020	USŁUGI GEODEZYJNO-KARTOGRAFICZNE „GEOBUD” Sp. J. ul. 17 Stycznia 97 64-100 Leszno
Pomierzył 18.11.2020	inż. Mateusz Grobelny	Woj.: wielkopolskie	
Skartował	GEODETA UPRAWNIONY Grzegorz Grobelny	Gmina: Święciechowa	
Wykreślił	uprawnienie MGP nr 8682	Obręb: Święciechowa	Szkic połowy nr: 1
Sprawdził	64-100 Leszno, ul. Dożynkowa 56 tel. 0 601 87 18 43	Ar.: 5 Dz.: 1006/1, 977/3	Pierworys: