



Leszno, dnia 5 grudnia 2025r.

INW - R / 928 / 2025

Gmina Świąciechowa
ul. Ułańska 4
64-115 Świąciechowa

Dotyczy: wydania warunków projektowych na budowę sieci wodociągowej i kanalizacji sanitarnej w ul. Radarowej, Busolowej, Hangarowej i Dedala w Strzyżewicach.

Wodociągi Leszczyńskie Sp. z o. o. w Lesznie uprzejmie informują, że w celu doprowadzenia wody i odprowadzenia ścieków do/z działek budowlanych usytuowanych przy ul. Radarowej, Busolowej, Hangarowej i Dedala w Strzyżewicach, wymagane jest pobudowanie sieci wodociągowej i kanalizacji sanitarnej w ww. ulicach.

Nowoprojektowaną sieć wodociągową należy zaprojektować od istniejącej w ul. Modelarskiej sieci wodociągowej PVC Ø 280 mm, następnie poprowadzić w Radarowej, Busolowej, Hangarowej i Dedala w sposób zapewniający pierścieniowy układ sieci i połączenie z istniejącą siecią wodociągową PVC DN 110 mm w ul. Ikara i Balonowej oraz siecią PE Ø 110 mm w ul. Nawigacyjnej

Sieć wodociągową należy zaprojektować i wykonać zgodnie z niżej podanymi warunkami projektowymi:

- sieć wodociągową wykonać z rur PE lub PVC PN 10 o średnicy min. Ø 110 mm,
- **sieć wpiąć do istniejącej w ul. Nawigacyjnej sieci wodociągowej poprzez istniejący trójnik, przedstawiony na załączonym szkicu geodezyjnym (załącznik nr 1),**
- projektowaną sieć wodociągową w ul. Radarowej, włączyć do istniejącej sieci w ul. Ikara poprzez zamontowany trójnik żeliwny, przedstawiony na załączniku nr 2,
- projektowaną sieć wodociągową w ul. Busolowej, włączyć do istniejącej sieci w ul. Ikara poprzez zamontowany trójnik żeliwny, przedstawiony na załącznikach nr 2 i 3,
- projektowaną sieć wodociągową w ul. Hangarowej, włączyć do istniejącej sieci w ul. Ikara poprzez zamontowany trójnik żeliwny, przedstawiony na załączniku nr 3,
- **sieć wpiąć do istniejącej w ul. Balonowej sieci wodociągowej poprzez istniejący trójnik, przedstawiony na załączonym szkicu geodezyjnym (załącznik nr 7),**
- w węzłach w ul. Ikara, na nowoprojektowanych sieciach wodociągowych należy zaprojektować zasuwy odcinające,
- na projektowanej sieci wodociągowej należy zamontować hydranty p.poż. z zasuwami odcinającymi, łącząc je z siecią za pomocą trójników,
- dokładną lokalizację zasuw i hydrantów p.poż. należy ustalić w Wodociągach Leszczyńskich,

Wodociągi Leszczyńskie Spółka z o.o. 64-100 Leszno, ul. Lipowa 76A

Sekretariat 65 529 83 11
Dział Obsługi Klienta 65 529 83 44

Dział Inwestycji 65 529 83 15
Laboratorium 65 529 83 39

Pogotowie wod - kan 994 65 529 83 38

wodociagileszczyńskie.pl
znajdź nas na:  



- skrzynki uliczne zasuw i hydrantów (w przypadku hydrantu podziemnego) zabezpieczyć pierścieniami zabezpieczającymi prefabrykowanymi betonowymi,
- w węzłach sieci zaprojektować połączenia kołnierzowe oraz stosować armaturę klasy Hawle, AVK, Jafar (schematy węzłów zamieścić w projekcie).

Nowoprojektowane sieci kanalizacji sanitarnej w ul. Radarowej, Busolowej, Hangarowej i Dedala należy zaprojektować od istniejącej w ul. Ikara, sieci kanalizacji sanitarnej PVC DN 200 mm.

Sieć kanalizacji sanitarnej należy zaprojektować i wykonać zgodnie z niżej podanymi warunkami projektowymi:

- sieć kanalizacji sanitarnej wykonać z rur z PVC o średnicy min. $\varnothing$ 200 mm, ściance litej i sztywności 8 kN/m²,
- sieć kanalizacji sanitarnej w ul. Radarowej należy włączyć do istniejącej na sieci w ul. Ikara, studni kanalizacyjnej o rzędnej dna 86,83 m n.p.m.,
- kinety nowoprojektowanych studni kanalizacyjnych na końcówkach sieci należy przygotować pod dalszą rozbudowę sieci kanalizacyjnych,
- w miejscu połączenia projektowanych kanałów z istniejącą siecią kanalizacyjną należy pobudować studnie kanalizacyjne na istniejącej sieci
- na sieci zamontować studnie kanalizacyjne o średnicy min. $\varnothing$ 1000 mm wykonane z materiałów zapewniających ich całkowitą szczelność (beton B45, tworzywo sztuczne),
- studnie kanalizacyjne usytuowane w jezdni należy zwieńczyć żelbetową płytą pokrywową z osadzonym centralnie włazem kanałowym, zapobiegającą jego osiadaniu w nawierzchni jezdni,
- studnie przykryć włazem żeliwnym typu ciężkiego z wypełnieniem betonowym.

Jednocześnie informujemy o następujących kwestiach związanych z późniejszym wykonaniem sieci wodociągowej i kanalizacji sanitarnej:

- o przystąpieniu do prac wykonawczych należy powiadomić Dział Eksploatacji Wodociągów Leszczyńskich,
- wykonane sieci wodociągowa i kanalizacji sanitarnej w stanie odkrytym należy zgłosić do Działu Eksploatacji Wodociągów Leszczyńskich w celu dokonania odbioru technicznego, załączając egzemplarz dokumentacji projektowej,
- warunkiem uzyskania protokołu odbioru technicznego będzie dostarczenie powykonawczej dokumentacji geodezyjnej pobudowanych sieci wodociągowej i kanalizacji sanitarnej (mapa powykonawcza, szkice, współrzędne punktów oraz inspekcję TV pobudowanej sieci kanalizacyjnej).

Projekt zagospodarowania terenu sieci wodociągowej należy uzgodnić z rzeczoznawcą do spraw p.poż.

W projekcie technicznym należy zamieścić plan zagospodarowania terenu oraz opis sposobu przeprowadzenia próby szczelności, dezynfekcji i płukania nowobudowanej sieci wodociągowej, z przedstawieniem rodzaju kształtek zastosowanych do ww. czynności.

Przy projektowaniu i wykonywaniu sieci wodociągowej i kanalizacji sanitarnej należy uwzględnić również zapisy zawarte w opracowaniu pt. „Wytyczne projektowania i realizacji sieci, przyłączy i urządzeń wodociągowych i kanalizacyjnych” Wodociągi Leszczyńskie w Lesznie, zamieszczonym na stronie internetowej naszego Przedsiębiorstwa: www.wodociagileszczynskie.pl – Strefa Klienta - załatwianie sprawy.

Powyższe warunki są ważne do 05.12.2027r.

Uszczegółowienie warunków projektowych nastąpi na spotkaniach z projektantem w Dziale BOK Wodociągów Leszczyńskich. Zaznaczamy również, że projekt techniczny sieci wodociągowej i kanalizacji sanitarnej wraz z PZT należy przedłożyć do uzgodnienia w w/w Dziale BOK. Po uzgodnieniu jeden egzemplarz dokumentacji projektowej pozostaje w naszym Przedsiębiorstwie. **Do dokumentacji należy dołączyć protokół z narady koordynacyjnej (dawniej ZUDP), bądź też uzgodnienia z poszczególnymi branżami.**

Z poważaniem


KIEROWNIK
Biura Obsługi Klienta

Woj
Katarzyna Wojciechowska


Załączniki:

1. Szkic geodezyjny powykonawczy sieci wod-kan w ul. Nawigacyjnej w Strzyżewicach.
2. Szkic geodezyjny powykonawczy sieci wodociągowej w ul. Ikara w Strzyżewicach.
3. Szkic geodezyjny powykonawczy sieci wodociągowej w ul. Ikara w Strzyżewicach.
4. Szkic geodezyjny powykonawczy sieci kanalizacji sanitarnej w ul. Ikara w Strzyżewicach.
5. Zdjęcie kinety studni kanalizacyjnej na skrzyżowaniu ulic Radarowej i Ikara w Strzyżewicach.
6. Zdjęcie kinety studni kanalizacyjnej na skrzyżowaniu ulicy Ikara i Hangarowej w Strzyżewicach.
7. Szkic geodezyjny powykonawczy sieci wodociągowej w ul. Balonowej w Strzyżewicach.
8. Szkic geodezyjny powykonawczy sieci wodociągowej w ul. Modelarskiej w Strzyżewicach.

W.L.

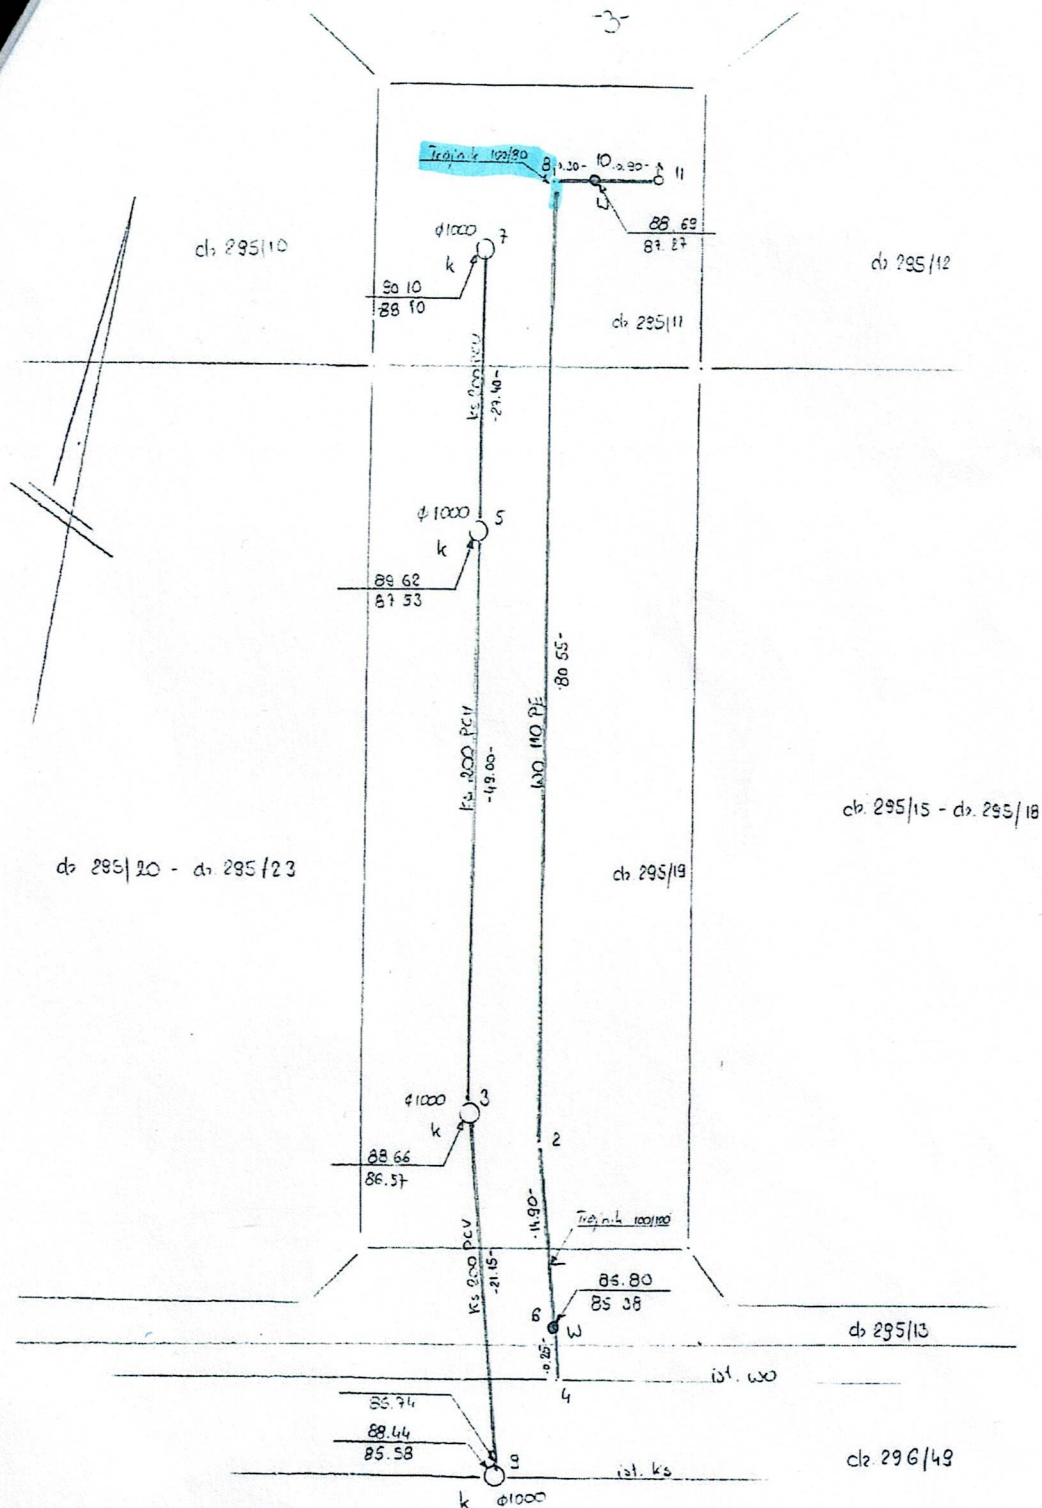


Nazwa obiektu: <i>Stwierzenie ch. 295/10, 295/11</i>				Rodzaj pracy: <i>nowy obiekt bud.</i>
	Data	Nazwisko i imię wykonawcy	Województwo wielkopolskie	USŁUGI GEODEZYJNE Piotr Dolała ul. 17 Stycznia 40, 61-600 Poznań tel. 41 664 34 79 NIP 664 03 34 79
Pomierzył:	21.11.2022	<i>OLATA</i>	Powiat <i>leżyczski</i>	
Skartował:		<i>OLATA</i>	Gmina <i>Śleszyń</i>	<i>CN VII 6640.3479 2022</i>
Wykreślił:		<i>OLATA</i>	Obręb <i>Stwierzenie</i>	
Opracował:			Miasto	Szkiełkowy <i>/</i>
Sprawdził:			Wieś	Pierworys

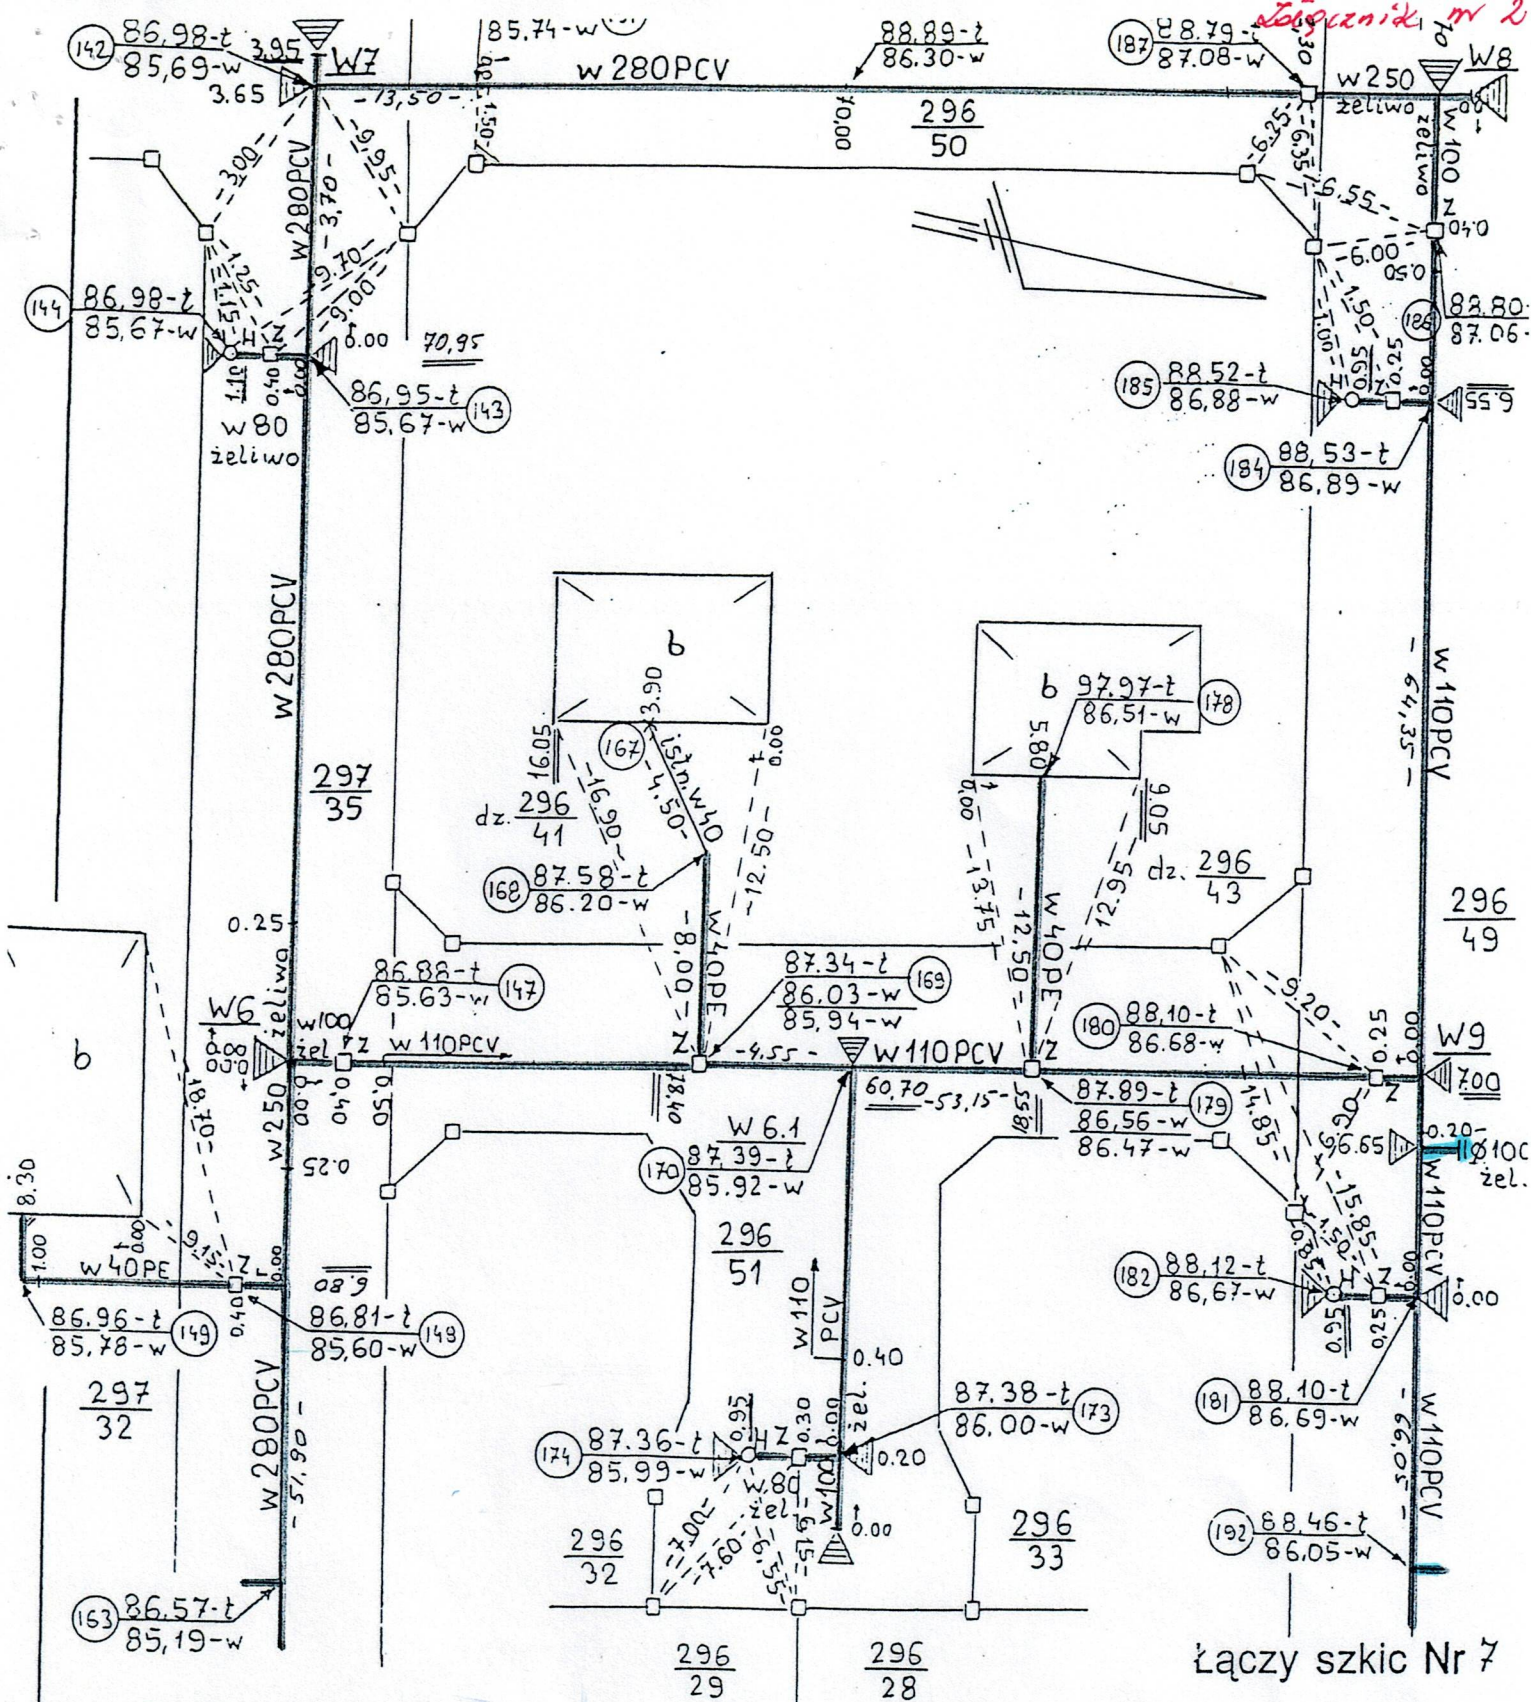

Nazwa lub symbol obiektu STRYZEWICE - Rejon ul. GALONOWEJ			Rodzaj roboty INWENTARYZACJA SIECI PRZEWODNICOWYCH	
Data	Imię i nazwisko (podpis)	Dz. zam.: /200 KERG: - /200	USŁUGI GEODEZYJNO-KARTOGRAFICZNE I KONSULTINGOWE	
Pomierzył:	2008r. <i>[Signature]</i>	Woj.: WIELKOPOLSKIE	Geobud Spółka Cywilna Krzysztof Wójcik i Remigiusz Domagała 64-100 LESZNO, ul. 17 Stycznia 109 tel. 0-65/5267 268, fax 0-65/5266 550 NIP 697222 65 80, REGON 300772178	
Skartował:	MAŁECKI JAN	Gmina: ŚWIECIECHOWA	Szkic polowy nr: 9	
Wykreślił:	geodeta uprawniony uprawn. MGPIB nr 9122	Obręb: STRYZEWICE	Pierworys nr:	
Sprawdził:	56-203 SICINY Wronów nr 30	Arkusz: Zarys:		

Łączy szkic Nr 5

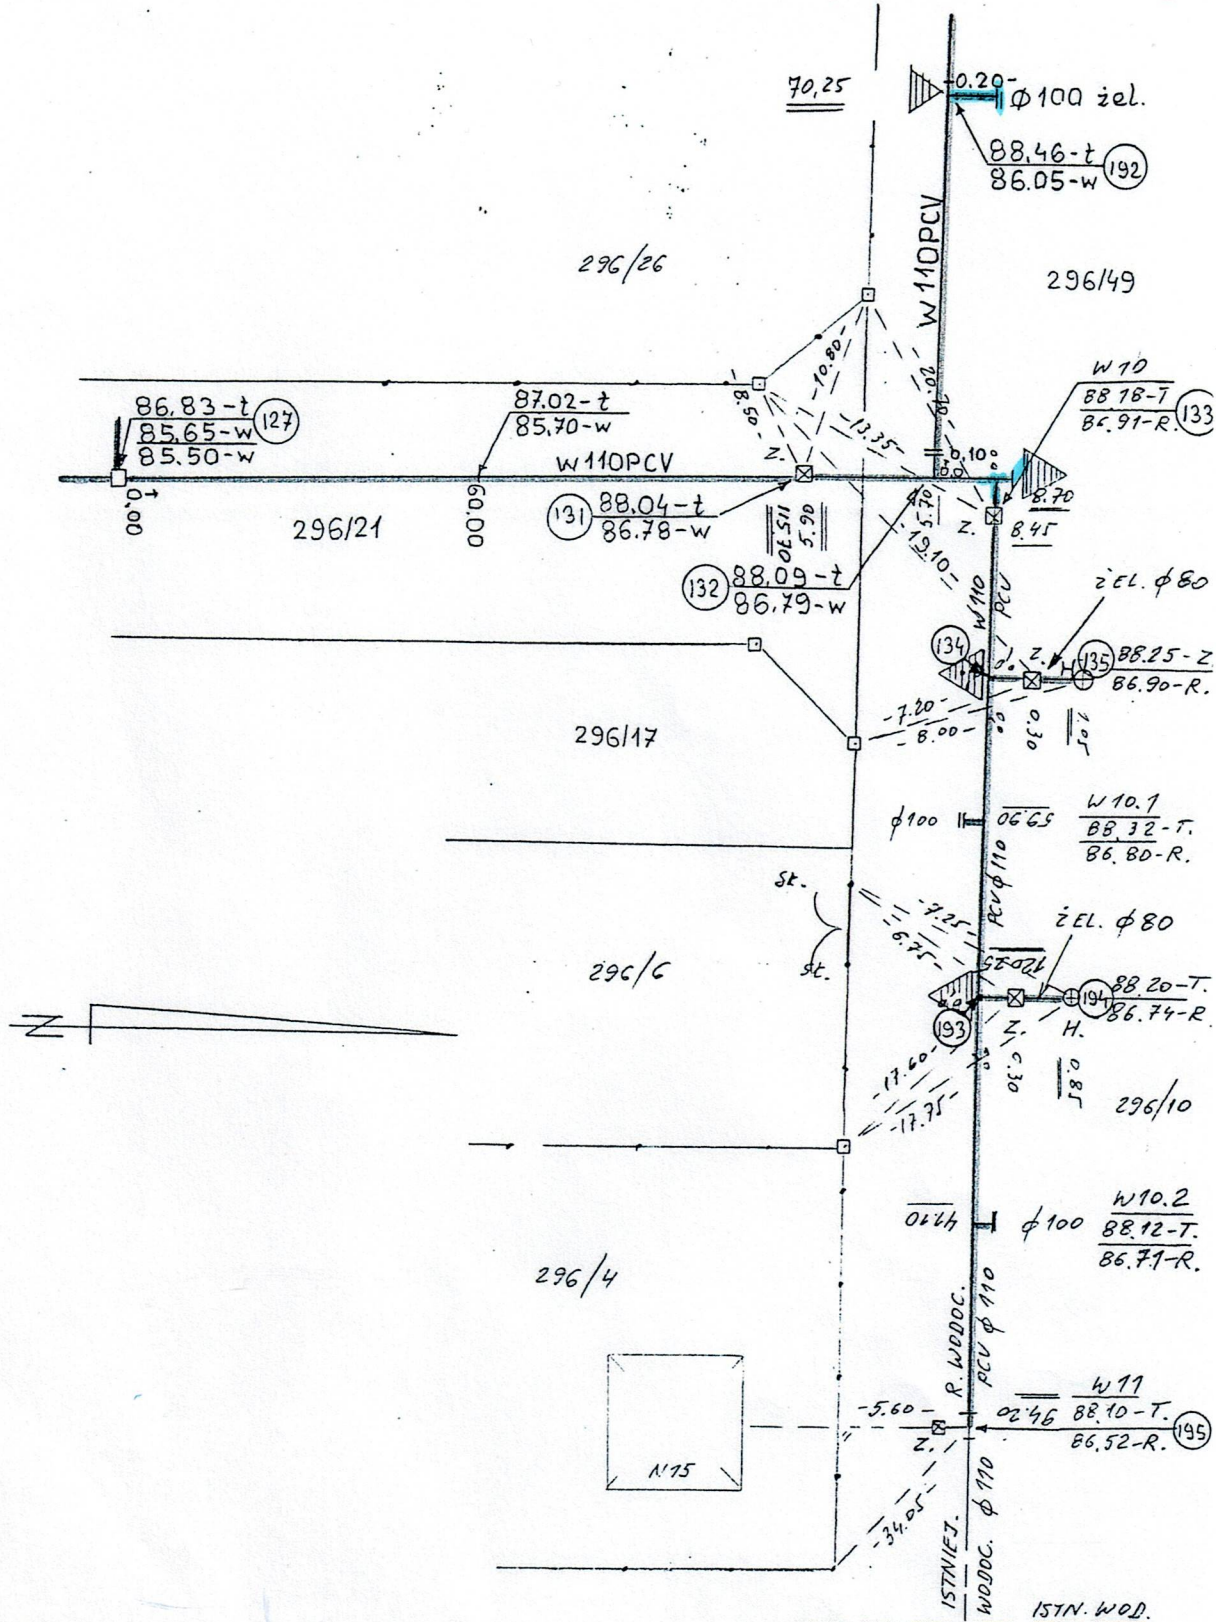

Nazwa lub symbol obiektu STRZYŻEWICE - REJ. UL. BALONOWEJ - II ETAP

Rodzaj roboty INWENTARYZACJA
SIECI WODOCIĄGOWEJ


Data	Imię i nazwisko (podpis)	Dz. zam.: 2717 / 2007 KERG: 1510 - 85 / 2007	USŁUGI GEODEZYJNO-KARTOGRAFICZNE "GEOBUD" Sp.J. R. Domagała, G. Grabelny R. Skórczewski, K. Wójcik 64-100 LESZNO, ul.17 Stycznia 109 tel. 526-72-68, 526-91-18
Pomierzył: 30.1.08.	Remigiusz Domagała	Woj.: WIELKOPOLSKIE	
Skartował:	GEODETA UPRAWNIONY uprawnienie GUSIK nr 2624	Gmina: ŚWIECIECHOWA	
Wykreślił:	64-100 Leszno, tel. 5-288-225 ul. Dembowskiego 6	Obręb: STRZYŻEWICE	Szkic polowy nr: 7
Sprawdził:		Arkusz: Zarys:	Pierworys nr:

Łączy szkic nr 1

540, 538, $\frac{295}{1}$, $\frac{295}{4}$

Stwierdzam, że położenie sieci jest zgodne
(niezgodne) z projektem uzgodnionym
protokołem ZUDP Nr 174/2002
z dnia 20.09.2002r.
(pieczęć podpis)


Łączy szkic nr 3

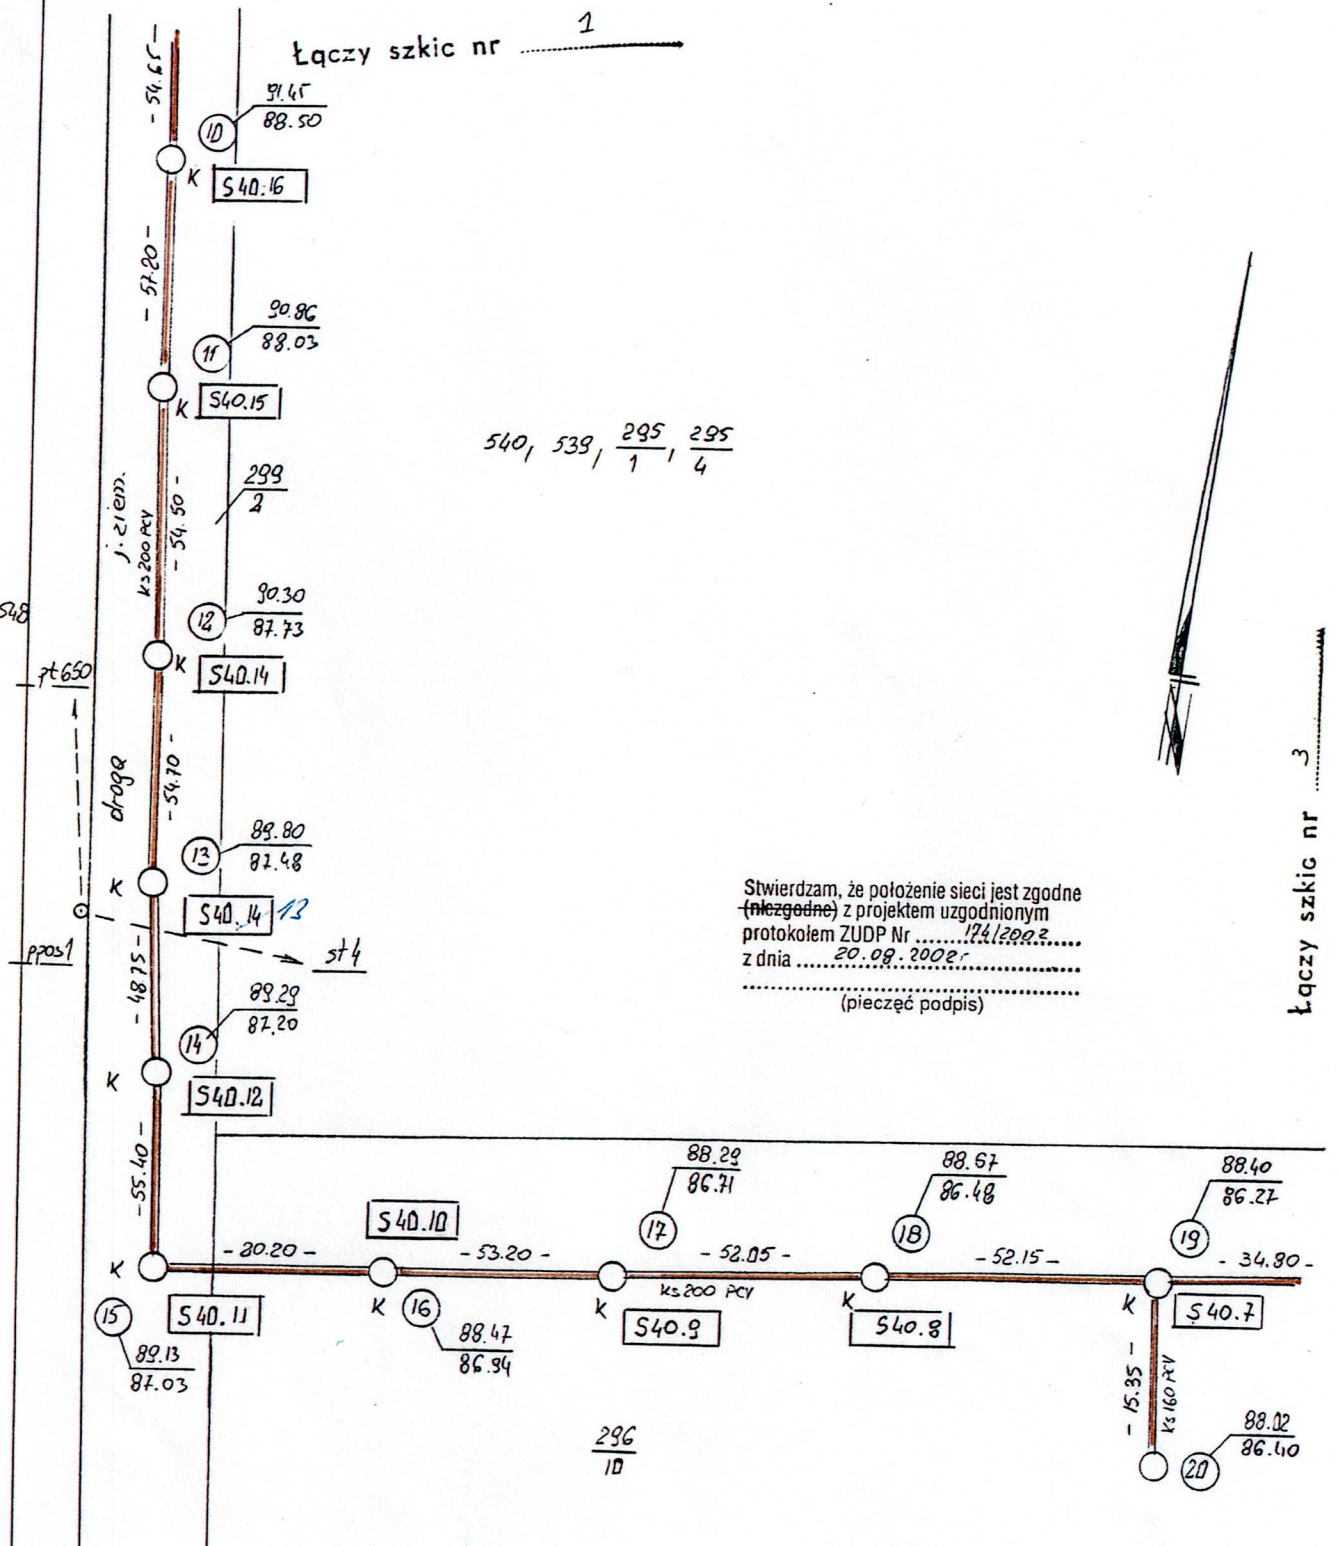


Nazwa obiektu <i>Strzyżewice</i>				Rodzaj pracy <i>kanalizacji sanitarnej</i>
	Data	Nazwisko i imię wykonawcy	Województwo wielkopolskie	USŁUGI GEODEZYJNO-KARTOGRAFICZNE I REPRODUKCYJNE PRYZMAT s.c. 64-100 Leszno, ul. Narutowicza 61
Pomierzył	05.09.2003r.	JERZY FLOPZAK geodeta uprawniony Uprawnienia SDC nr 2625 64-120 Krzemieniec, ul. Spółdzielcza 100 tel. 536 06 93, fax 536 06 94	Powiat <i>leszczyński</i>	
Skartował			Gmina <i>Świeciechów</i>	
Wykreślił			Obręb <i>Strzyżewice</i>	
Opracował			Miasto	KERG 168/2003
Sprawdził			Wieś	Szkic polowy 2
				Pierworys 432.434.043.2

Łotocznik nr 5

S2

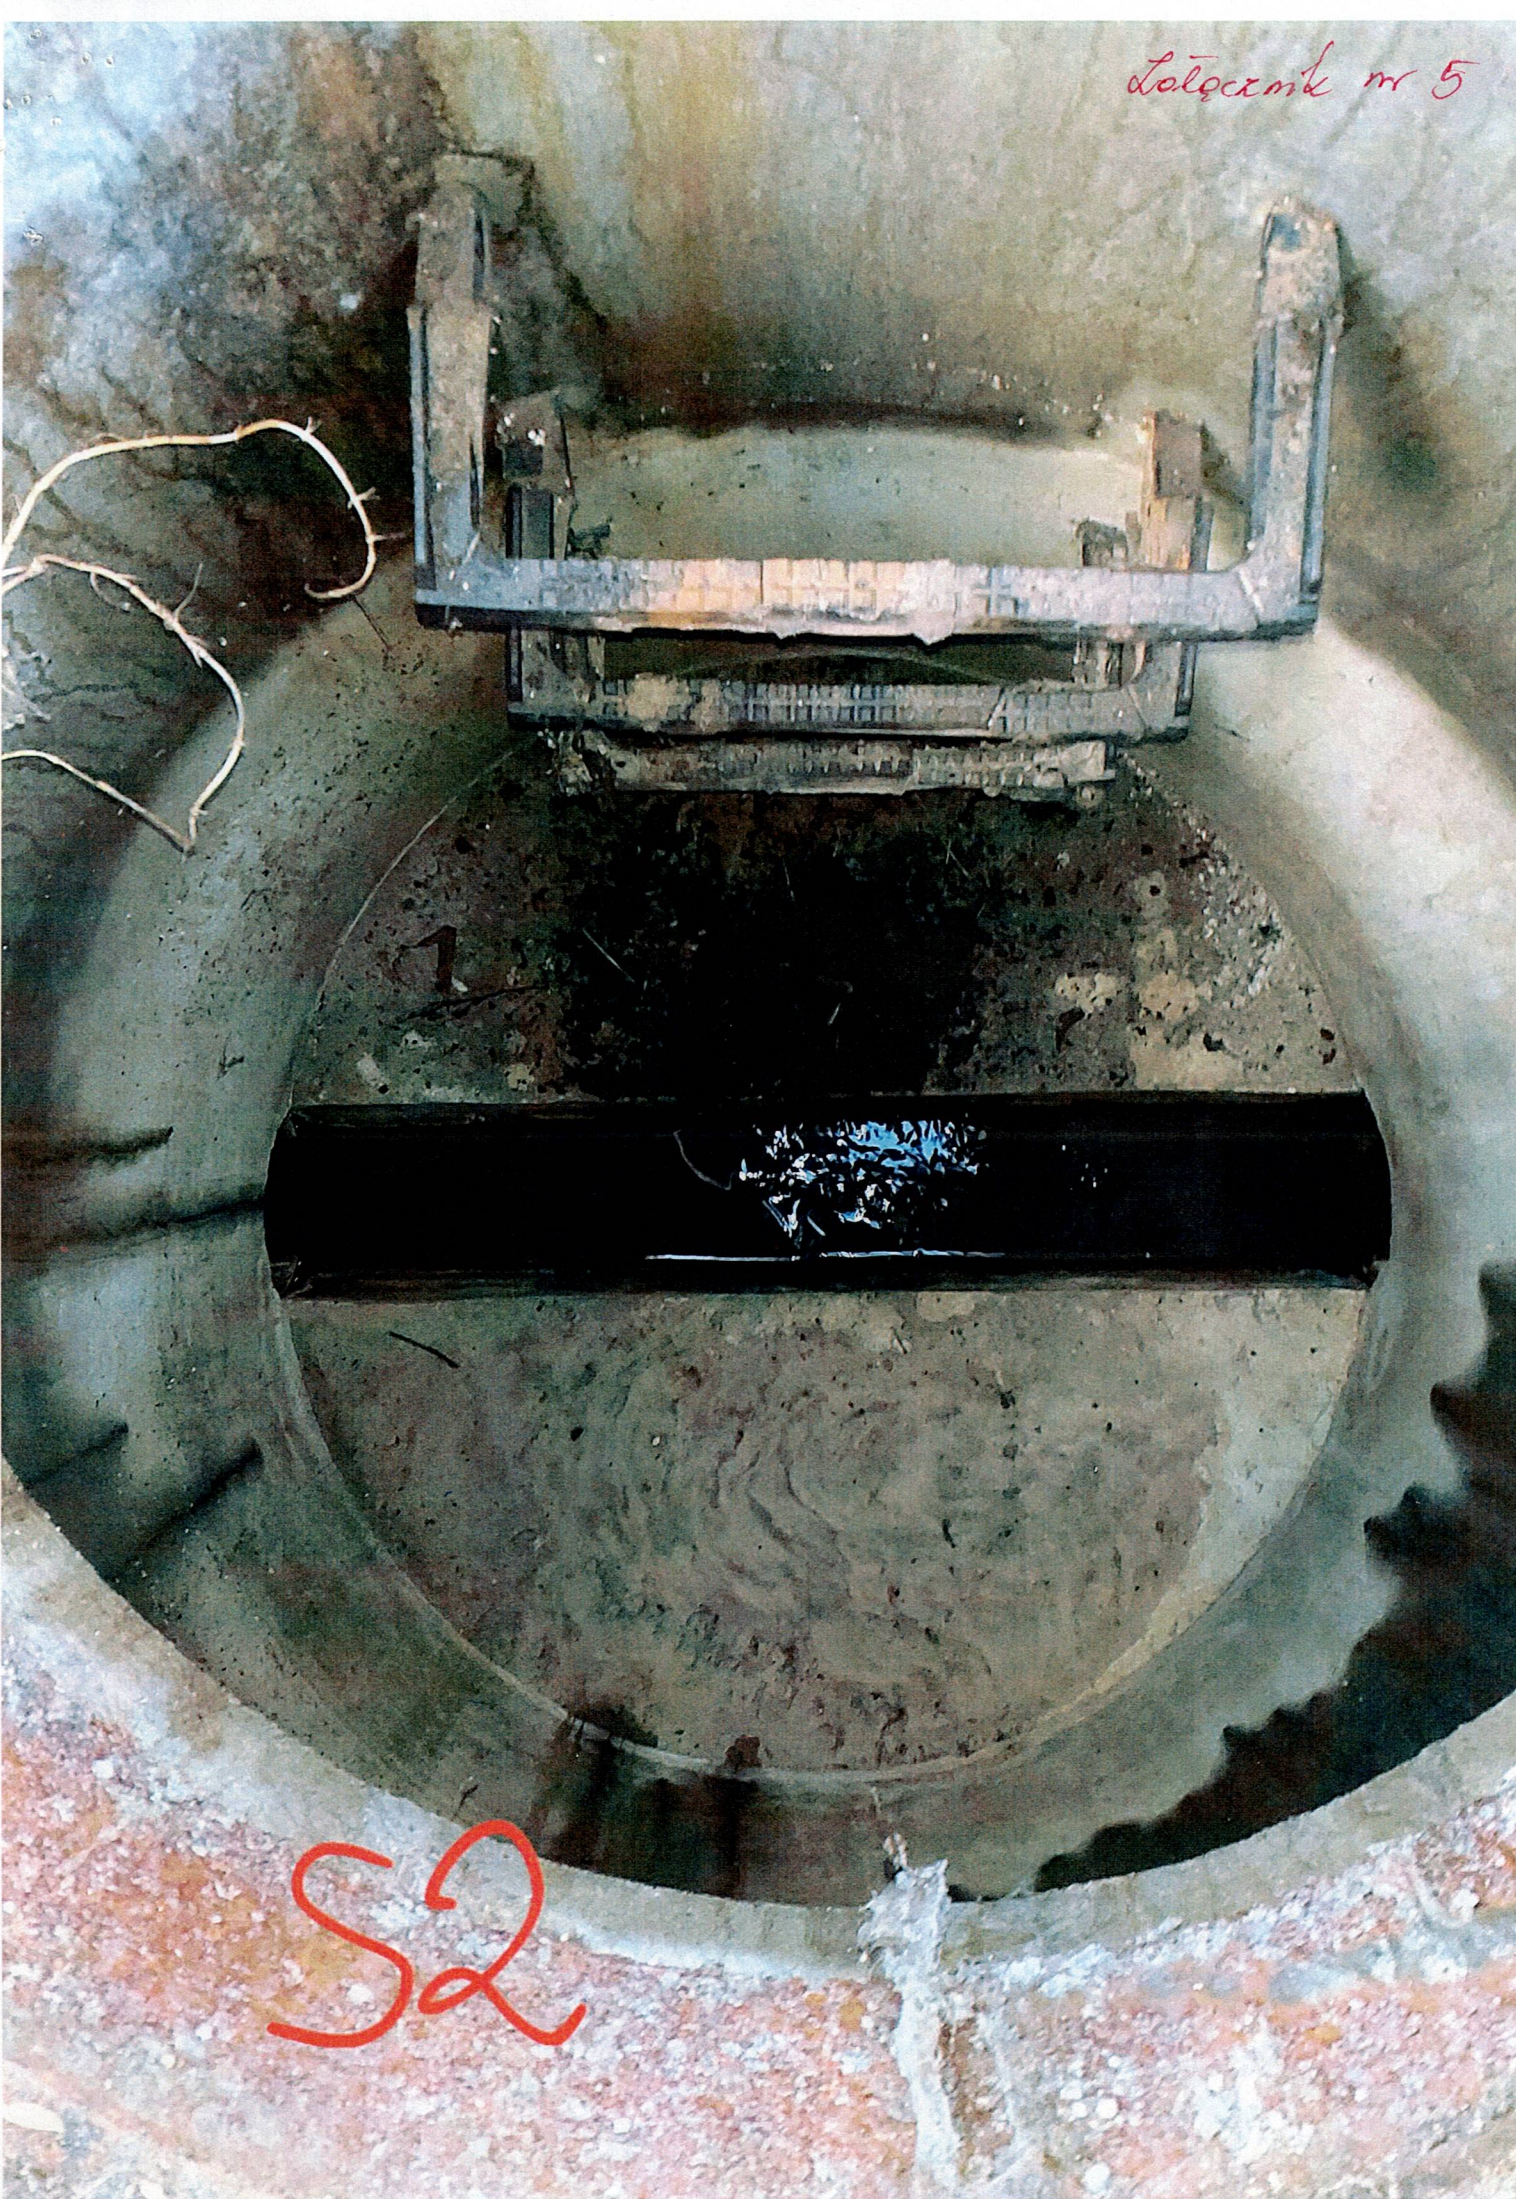



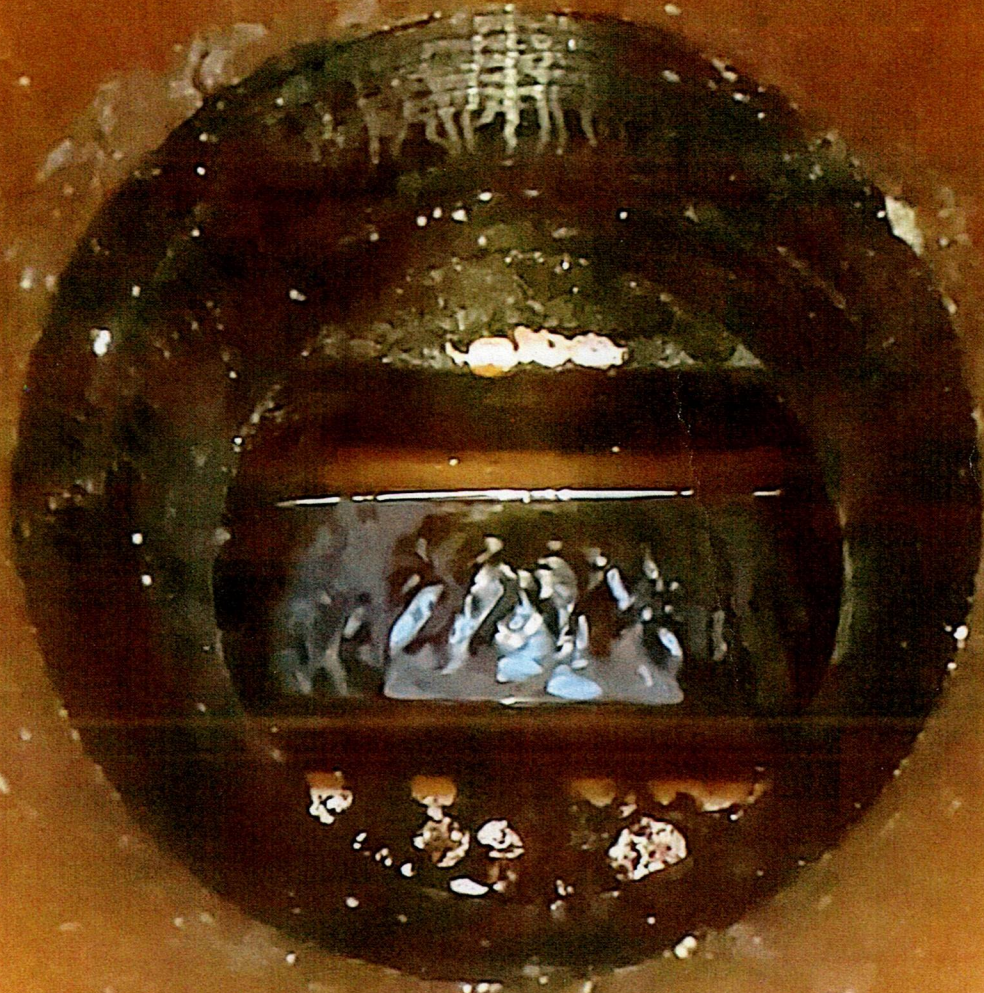

S1


Łącznik nr 7

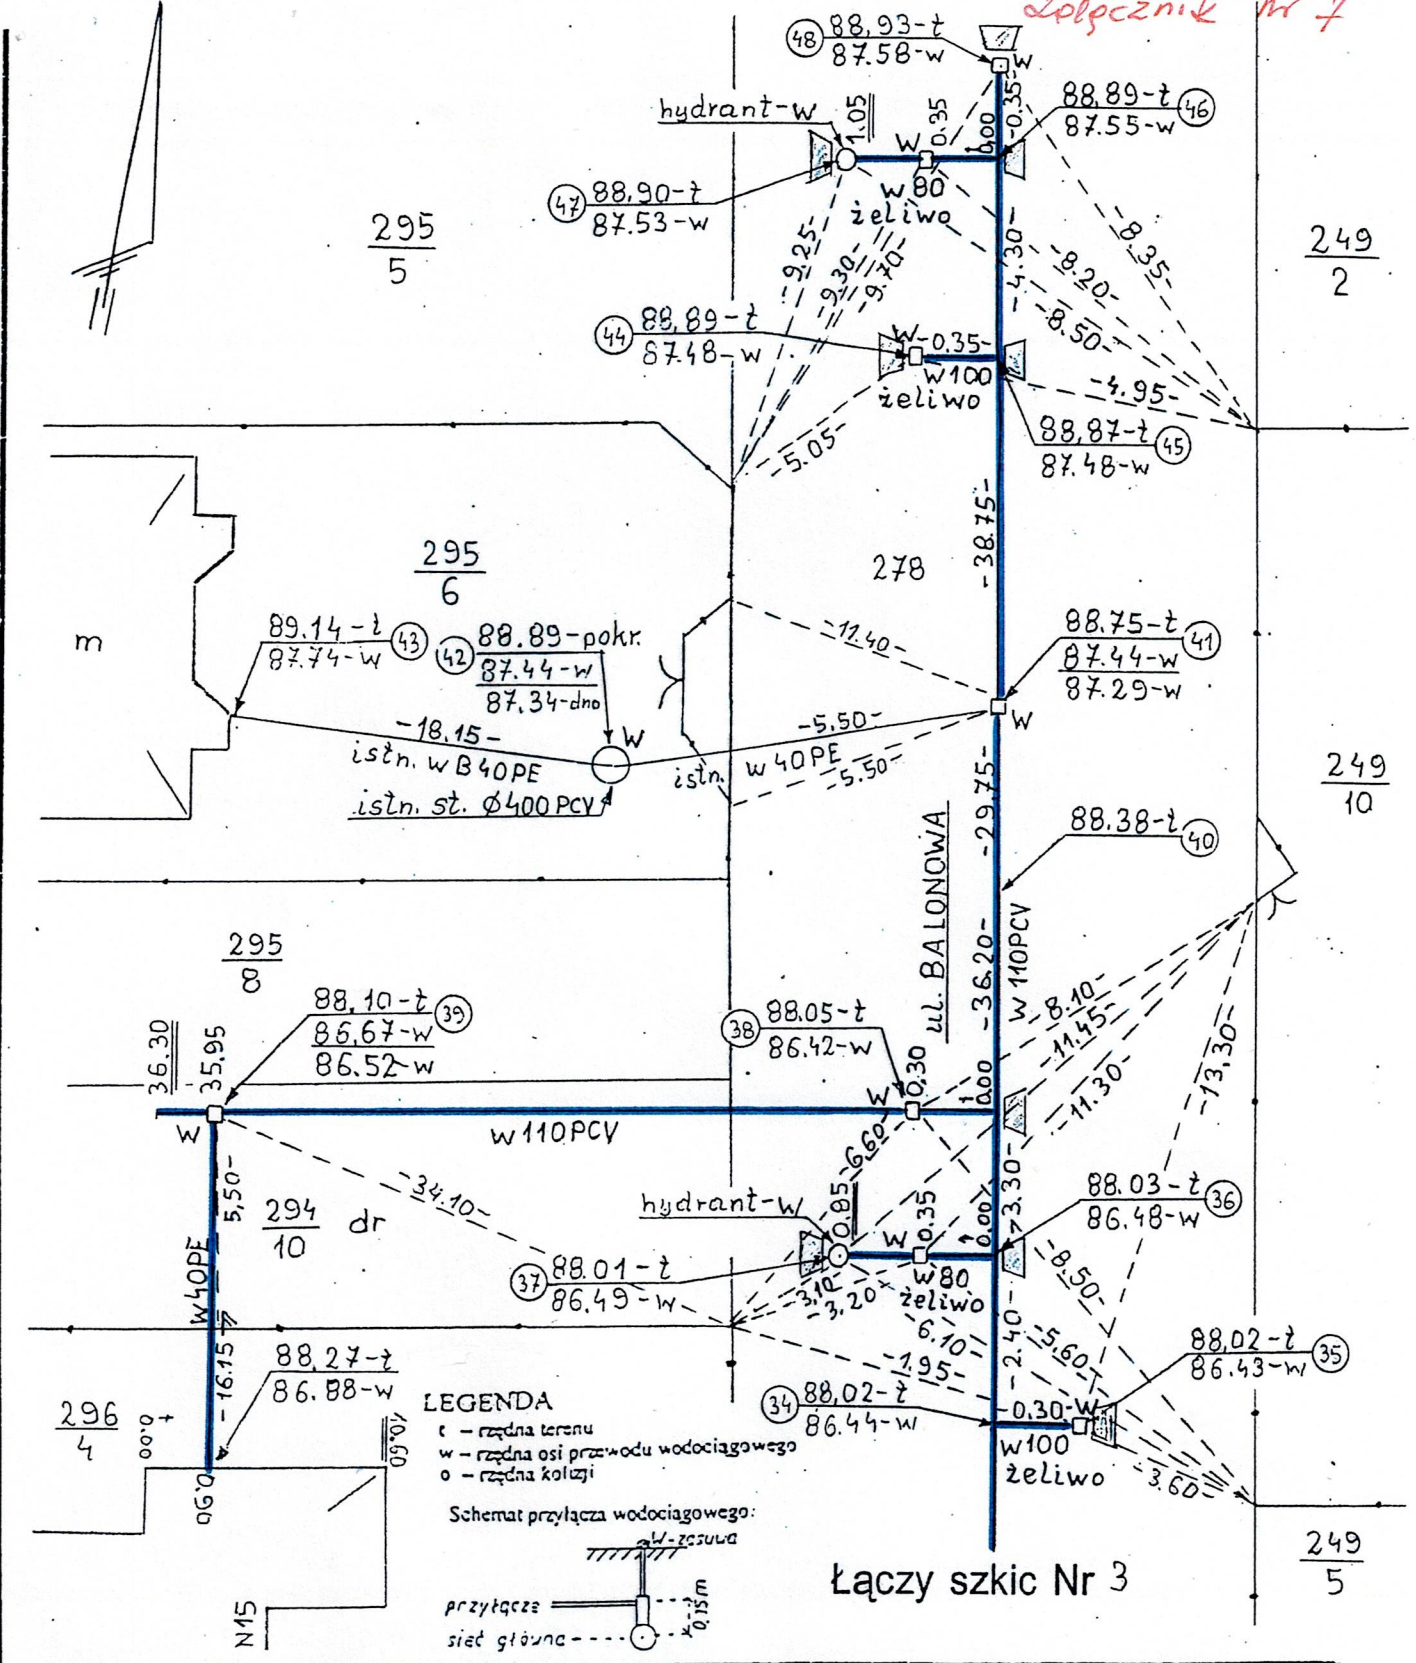

Łącznik szkic Nr 3

Nazwa lub symbol obiektu <i>ul. BALONOWA, dz. 278</i>				Rodzaj pracy INWENTARYZACJA SIECI I PRZEWOD.	
Taśma Łaty	Nr	Data	Nazwisko i imię (wykonawcy) podpis	USŁUGI GEODEZYJNO-KARTOGRAFICZNE "GEOBUD" Sp.J. <i>R. Domagała, G. Grobelny</i> <i>R. Skórzewski, K. Wójcik</i> (nazwa i adres siedziby wykonawcy, pomiar) ul. 17 Stycznia 10 tel. 526 72 68, 526 91 18	
Pomierzył		XII 2006	<i>Jan Małecki</i>		
Skartował			MAŁECKI JAN		
Wykreślił			geodeta uprawniony uprawn. MGPIB nr 9122 56-203 SICINY		
Sprawdził			Wronów nr 30		
Wojew. WIELKOPOLSKIE				L. K. rob. <i>1510-04/2006</i>	
Obwód STRZYŻEWICE				Szkic polowy <i>nr 4</i>	
Gmina ŚWIECIECHOWA				Pierworys Nr _____	
Teren Kat. _____					

540

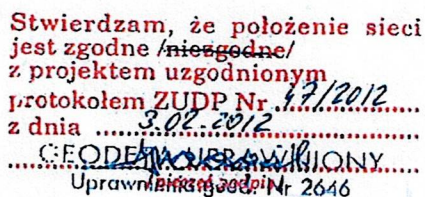

L- 212,40 n.b. 246 @ 280

Nazwa lub symbol obiektu		Rodzaj pracy	
Strzyżewice 15.299/2		inwi. powyż. sieci wod.	
Data		Województwo	
19.02.2012		wielkopolskie	
Nazwisko i imię wykonawcy		Gmina	
Janusz Kwieciński		Strzyżewice	
Uprawnienia geod. Nr 2846		Obwód	
19.02.2012		Strzyżewice	
Pomierzył		Miasto	
Skartował		Wies	
Wykreślił		Strzyżewice	
Opracował		Strzyżewice	
Sprawdził		Strzyżewice	